Vue longitudinale

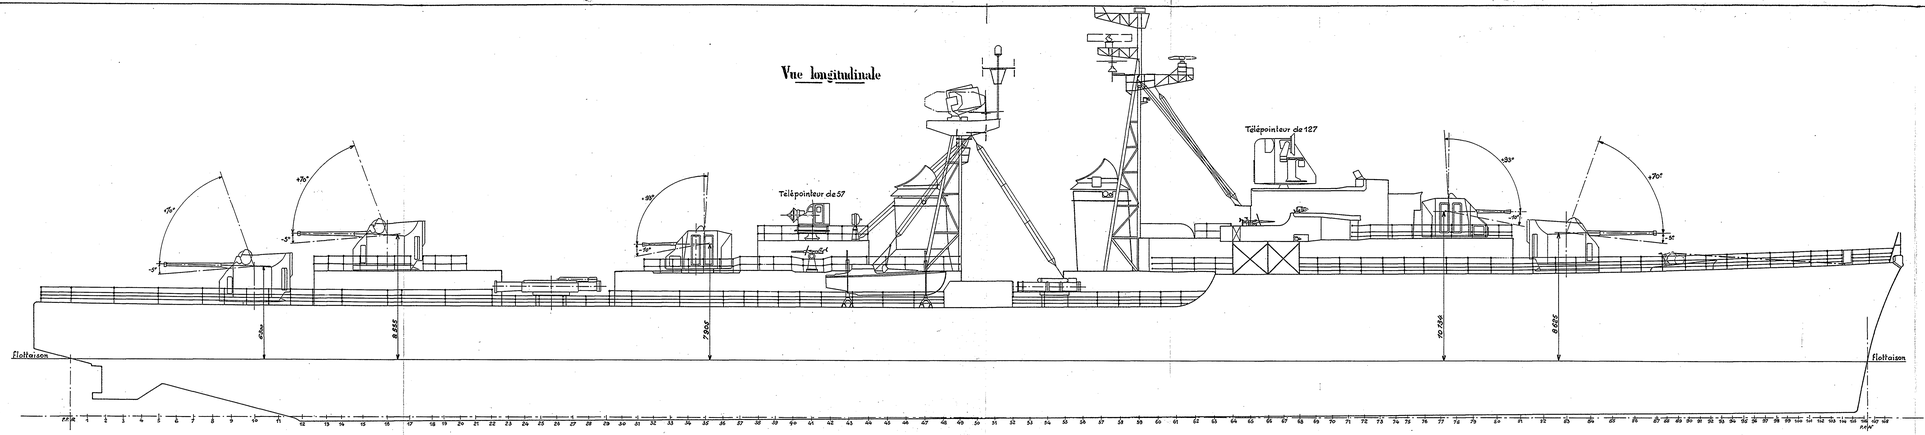

Vue par dessus

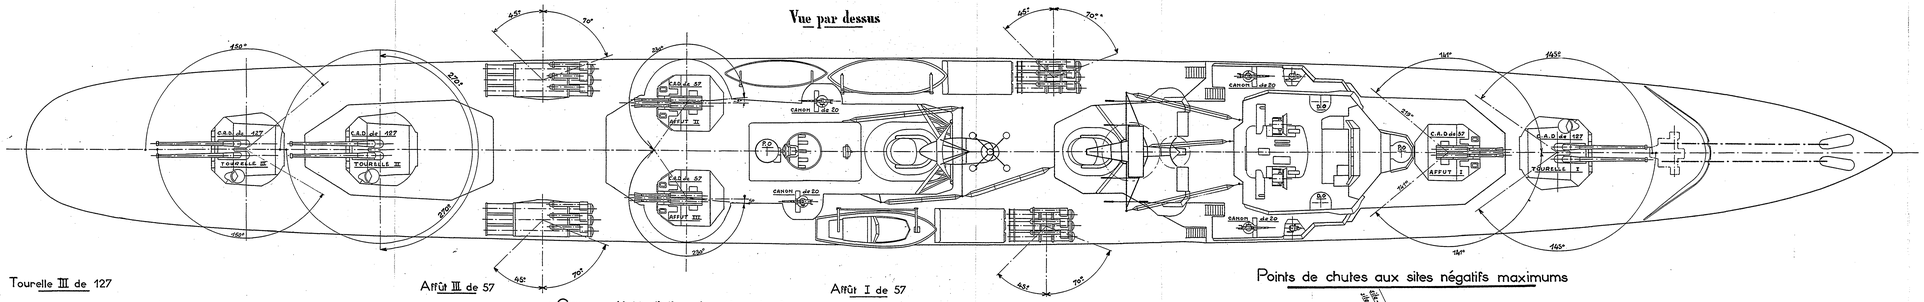

Tourelle III de 127

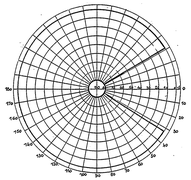

Affût III de 57

Tourelle II de 127

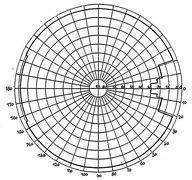

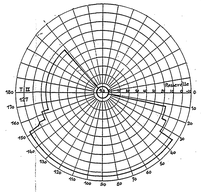

Cames d'interdiction de mise de feu

Affût II de 57

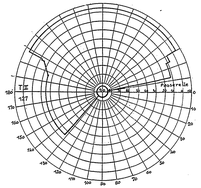

Affût I de 57

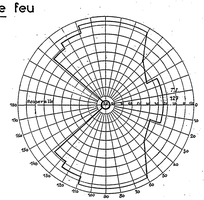

Tourelle I de 127

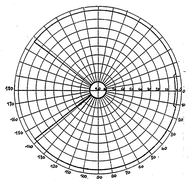

Points de chutes aux sites négatifs maximums

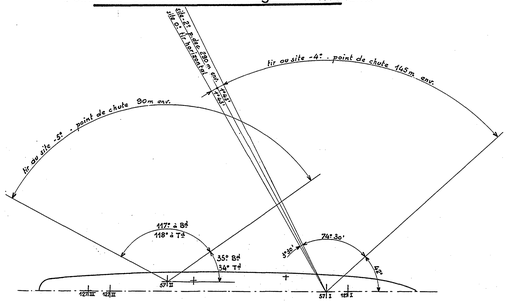

Escorteurs d'escadre
TYPE SURCOUF

Construits à LORIENT
sur les plans du Service Technique des Constructions et Armes Navales

2ème Tranche

PLAN DE BATTAGE

ARTILLERIE ET TORPILLES

Conforme à l'exécution
(à la date du 1.4.1937

Échelles : 1/100 et 2/1000

L'Ingénieur en Chef
du Génie Maritime *Picard*
Chef de la Section des Constr^tions Neuves

L'Ingénieur Général
du Génie Maritime *Castellan*
Directeur des Constructions et Armes Navales